諮問第３号資料３

瑞穂町都市計画図

令和六年八月作成

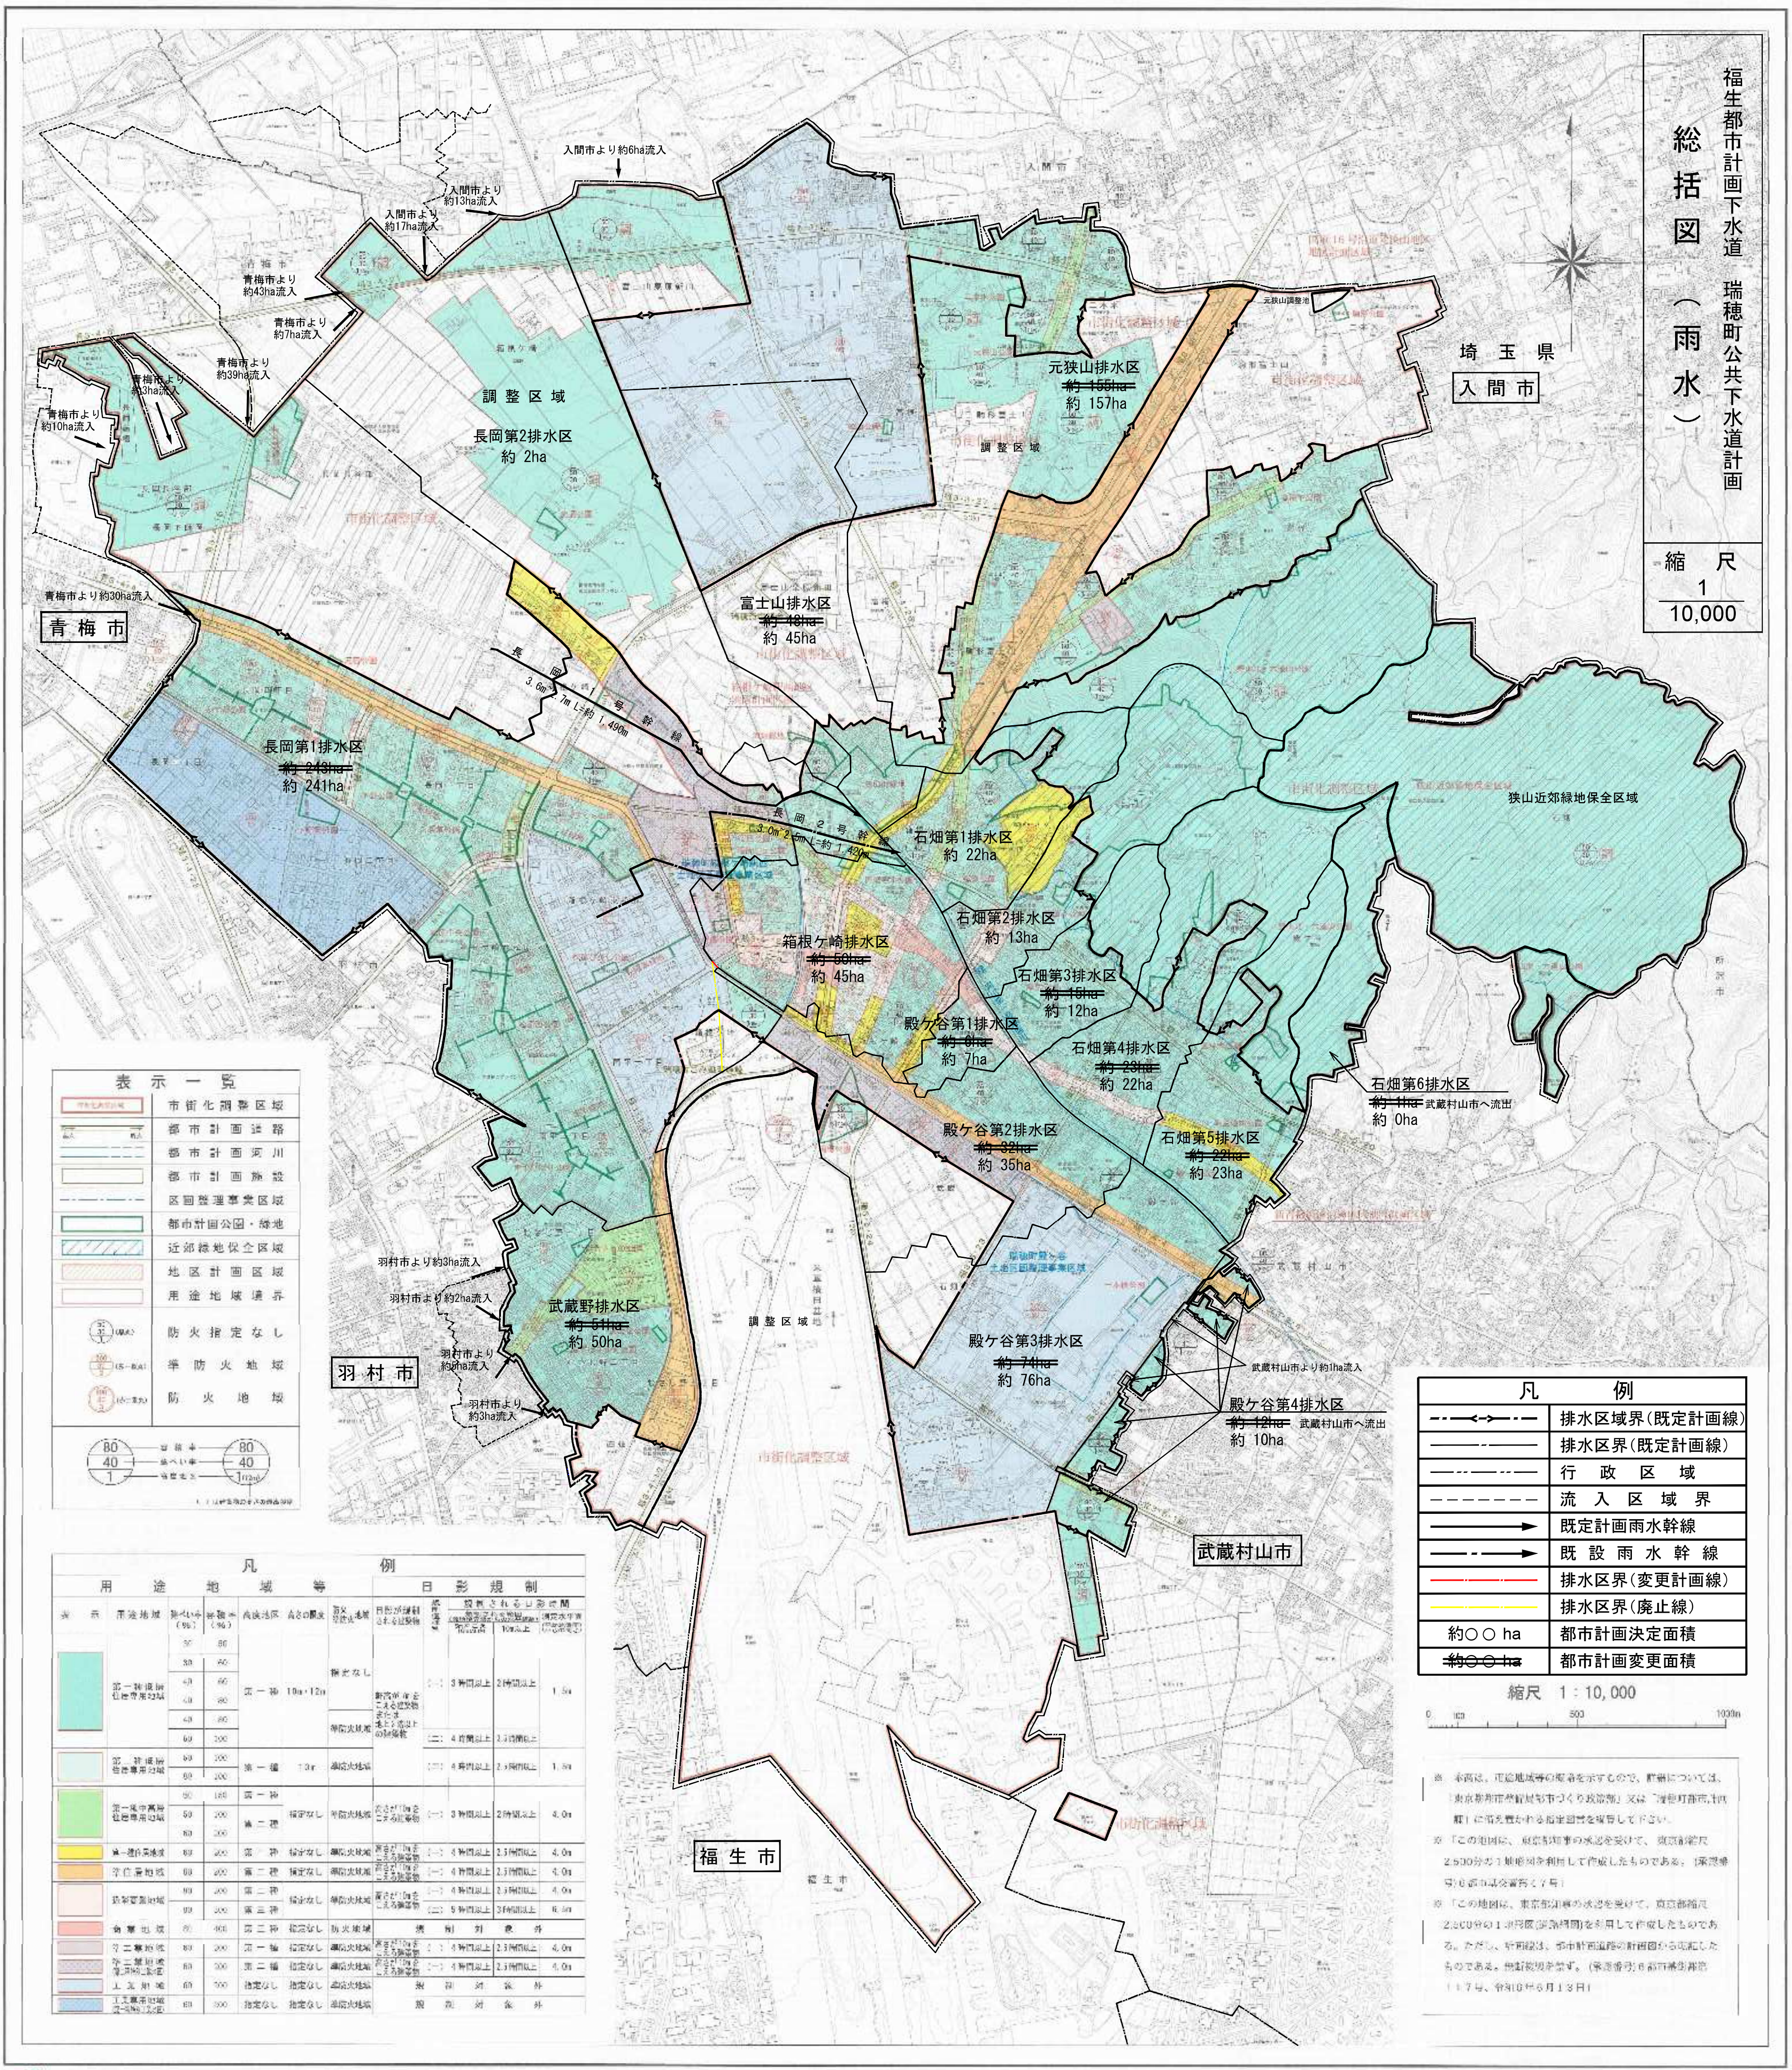
福生都市計画下水道　瑞穂町公共下水道計画
総括図（雨水）
縮尺 1 / 10,000
埼玉県
入間市
青梅市
羽村市
福生市
武蔵村山市
入間市より約6ha流入
入間市より約13ha流入
入間市より約17ha流入
青梅市より約43ha流入
青梅市より約7ha流入
青梅市より約39ha流入
青梅市より約3ha流入
青梅市より約10ha流入
青梅市より約30ha流入
調整区域
長岡第2排水区 約 2ha
元狭山排水区 ~~約 155ha~~ 約 157ha
富士山排水区 ~~約 48ha~~ 約 45ha
長岡第1排水区 ~~約 243ha~~ 約 241ha
長岡1号幹線 3.6m~2.7m L=約 1,490m
長岡2号幹線 3.0m~2.5m L=約 1,420m
狭山近郊緑地保全区域
石畑第1排水区 約 22ha
石畑第2排水区 約 13ha
箱根ケ崎排水区 ~~約 50ha~~ 約 45ha
石畑第3排水区 ~~約 15ha~~ 約 12ha
殿ケ谷第1排水区 ~~約 6ha~~ 約 7ha
石畑第4排水区 ~~約 23ha~~ 約 22ha
石畑第6排水区 ~~約 1ha~~ 約 0ha 武蔵村山市へ流出
石畑第5排水区 ~~約 22ha~~ 約 23ha
殿ケ谷第2排水区 ~~約 32ha~~ 約 35ha
殿ケ谷第3排水区 ~~約 74ha~~ 約 76ha
武蔵村山市より約1ha流入
殿ケ谷第4排水区 ~~約 12ha~~ 約 10ha 武蔵村山市へ流出
武蔵野排水区 ~~約 51ha~~ 約 50ha
羽村市より約3ha流入
羽村市より約2ha流入
羽村市より約5ha流入
羽村市より約3ha流入
表示一覧
市街化調整区域
都市計画道路
都市計画河川
都市計画施設
区画整理事業区域
都市計画公園・緑地
近郊緑地保全区域
地区計画区域
用途地域境界
防火指定なし
準防火地域
防火地域
凡例
排水区域界(既定計画線)
排水区界(既定計画線)
行政区域
流入区域界
既定計画雨水幹線
既設雨水幹線
排水区界(変更計画線)
排水区界(廃止線)
約○○ ha　都市計画決定面積
~~約○○ ha~~　都市計画変更面積
縮尺 1：10,000
0
100
500
1000m
凡例
用途地域等
日影規制

※ 本図は、用途地域等の概略を示すもので、詳細については、「東京都都市整備局都市づくり政策部」又は「瑞穂町都市計画課」に備え置かれる指定図書を確認して下さい。

※「この地図は、東京都知事の承認を受けて、東京都縮尺2,500分の1地形図を利用して作成したものである。（承認番号）6都市基交著第7号」

※「この地図は、東京都知事の承認を受けて、東京都縮尺2,500分の1地形図(道路網図)を利用して作成したものである。ただし、計画線は、都市計画道路の計画図から転記したものである。無断複製を禁ず。（承認番号）6都市基街都第117号、令和6年6月13日」

調製　株式会社ヤチホ